


woj. łódzkie
pow. zduńskowski
gm. Zapolice
w. Swędzeniejewice Kolonia
dz. 121, 122/1

Układ współrzędnych: "2000/18"
Poziom odniesienia: "Kronsztadt 60"
sekcja: 6.159.29.23.4
GK.6640.926.2019

Mapa geodezyjnej inwentaryzacji powykonawczej placu zabaw i miejsca rekreacji Skala 1:500

USŁUGI GEODEZYJNE
Włodzimierz Stawicki
98-220 Zduńska Wola, ul. Tkacka 15
tel. 0 601 81 21 95, 823 68 25
NIP 829-107-59-51, REGON 730229393

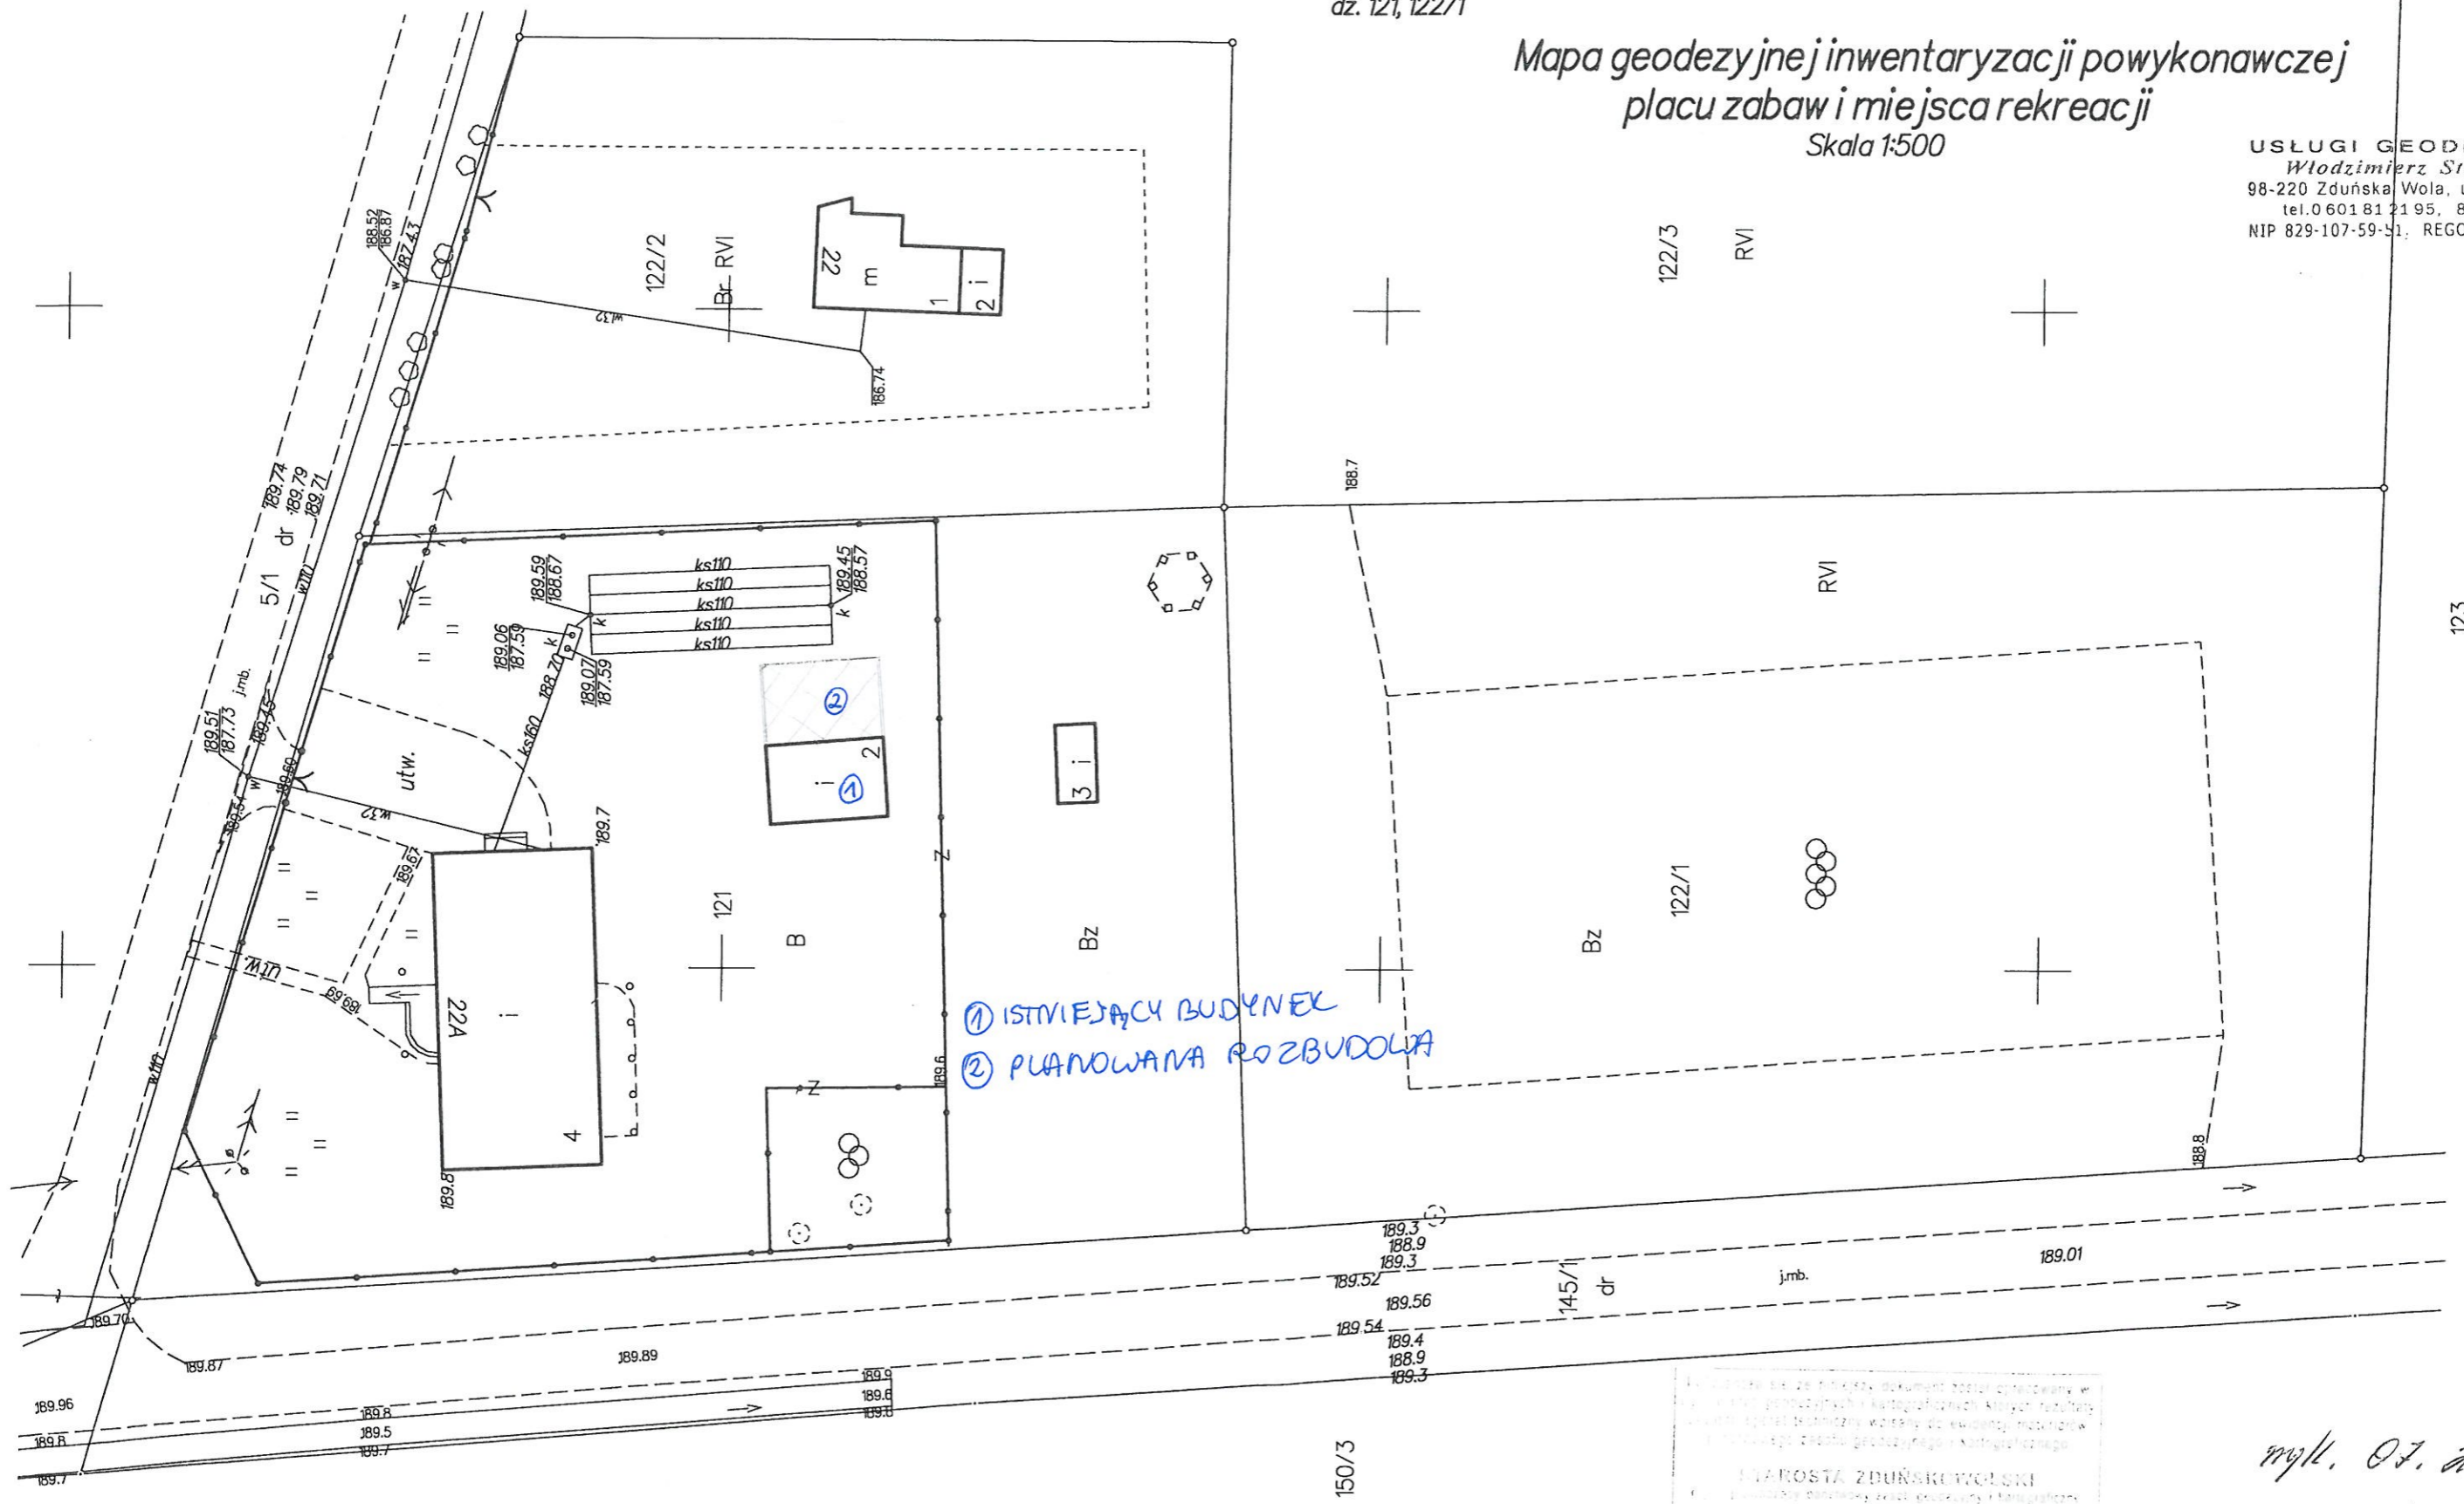

1) ISTNIEJĄCY BUDYNEK
2) PLANOWANA ROZBUDOWA

STAROSTA ZDUŃSKI WOLSKI
GEODETA UPRAWNIENY
Włodzimierz Stawicki
nr upraw. 14068